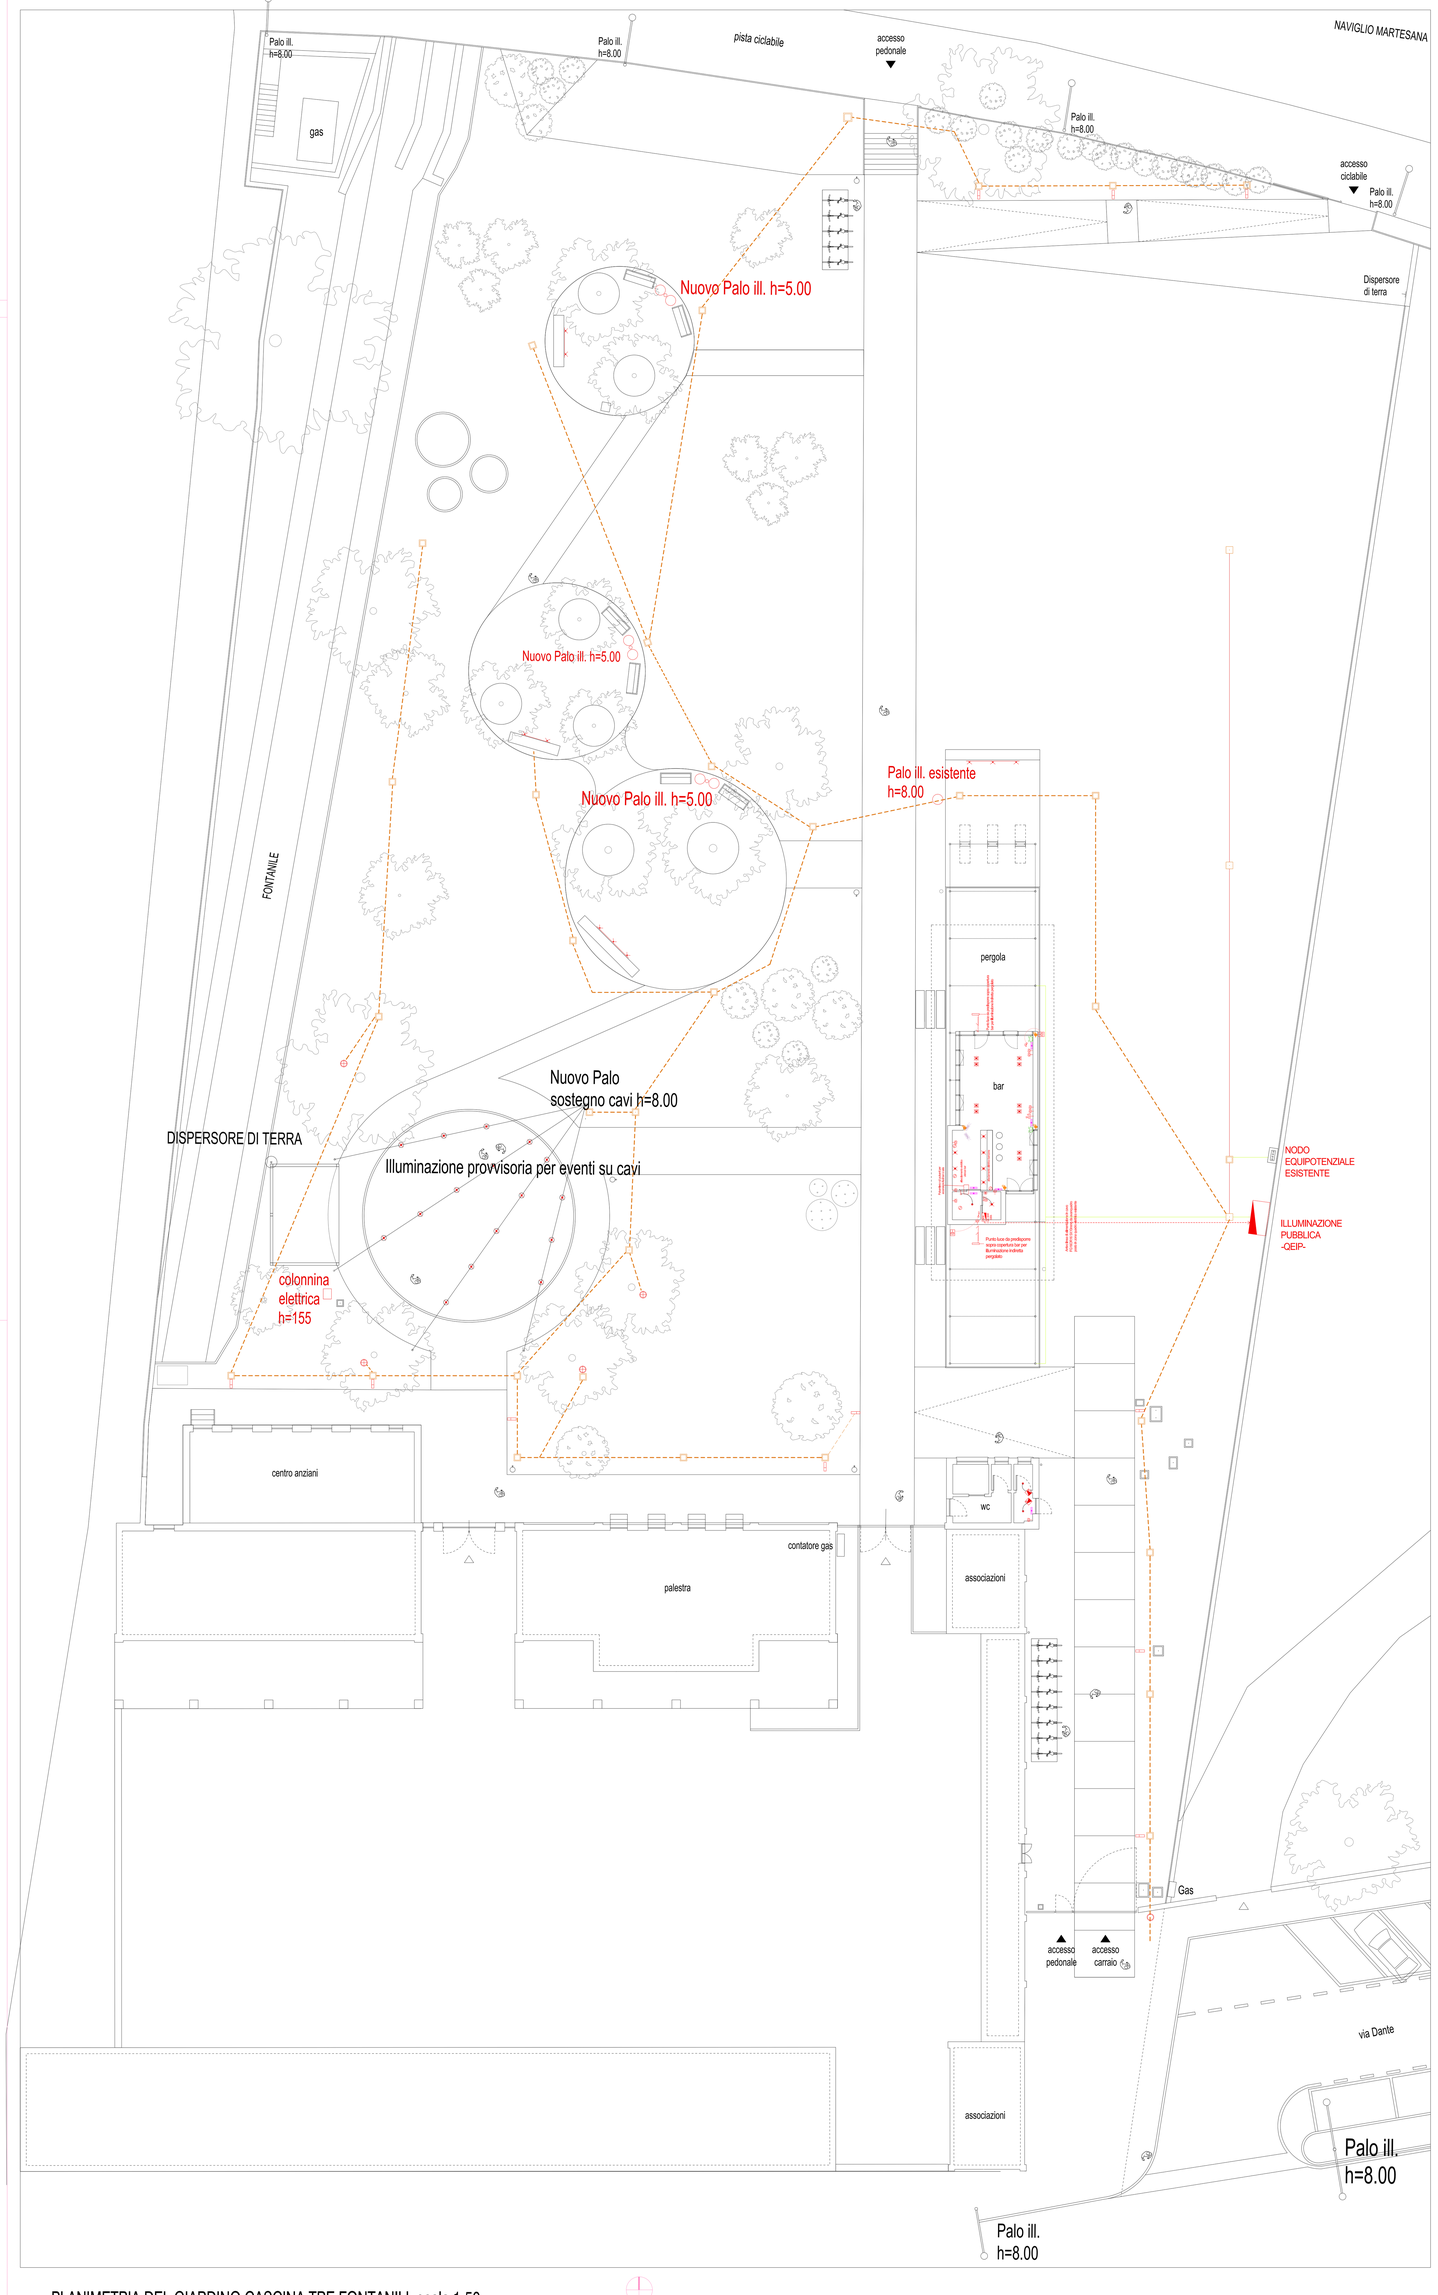

PLANIMETRIA DEL GIARDINO CASCINA TRE FONTANILI scala 1:50

IMPIANTO BAR

LEGENDA

QEB	Nuovo Quadro elettrico Bar - QEB -
	Lampada a plafone della SLV mod.Enola-B di colore bianco con lampadina hi-spot 8W GU10 36°,led 3000k della Ledvance
	Plafoniera della PHILIPS mod.Caroline Waterproof WT120C LED60S/840 PLUS L1500
	Corpo illuminante della LOGICA mod.FRAMLESS in acciaio verniciato di colore bianco, con lampada della Duralamp con attacco di tipo GU10 8W 3000K
	Lampada di emergenza della RELCO mod.SIRIO L 11 SE 1V
	Predisposizione contatto impianto antintrusione per porte e finestre
	Predisposizione diffusore a parete impianto difussione sonora
0/1	Scatola portafrutto da incasso completa di interruttore bipolare 0/1
SH	Presa 2P+T 10/16A tipo UNEL
SH	Scatola portafrutto da incasso completa di presa 2P+T 10/16A tipo UNEL
	Predisposizione scatola portafrutto da incasso peri presa TV/SAT
	Allacciamento elettrico utenza
	Rilevatore di presenza per comando luci
TVCC	Predisposizione telecamera TVCC impianto di videosorveglianza
	Scatola portafrutto da incasso completa di pulsante relè per comando luci
	Plafoniera tonda della SOVIL serie HILTON Art.99509/02

IMPIANTO ILLUMINAZIONE PUBBLICA

LEGENDA

QEIP	Quadro elettrico illuminazione pubblica esistente - QEIP -
	Nodo equipotenziale esistente
	Cavidotto corrugato ϕ125mm posa interrata
	Pozzetto ispezionabile dim.40x40cm
	Corda di rame nuda da 25mmq
	Corda gialloverde da 25mmq
	Pozzetto per la messa a terra dim.40x40cm con dispersori a croce da 1,5mt
	Striscia LED della RELCO mod.90.011 / 012 LED FLEX 5mt 48W 3K IP67 12V
	Palo della PUK codice art.809902 equipaggiato con faretti a led
	Catenaria della DURA Lamp mod.CLE2715-S equipaggiate con lampadine della PHILIPS mod.INZAGO 1227 LED LAMP E27 12W 3000K
	Segna passi della LOMBARDO modello LB11884 Cemento Style 106E, con corpo illuminante mod.LOM LL652D3 stile next 106E 30 LED.
	Faretto interrato della PERSEO asimmetrico mod. JEP.5592.158.00
	Punto luce a terra della SIDE modello Olodum Mini Led

AS BUILT

COMUNE DI VIMODRONE
PROVINCIA DI MILANO (MI)

RIQUALIFICAZIONE AREA A VERDE DENOMINATA
''GIARDINO CASCINA TRE FONTANILI''

DESCRIZIONE INTERVENTO

Planimetria Impianto elettrico bar,pubblica illuminazione,rete di terra

Fine intervento : 23/07/2020

Impresa esecutrice :
DAP Costruzioni Generali Srl
Via Arco Sant'Antonio,44/46
Partita IVA : 06302801219

Firma e Timbro

Ubicazione Cantiere
Via Dante,snc
20055 -Vimodrone (MI)

Il Direttore Tecnico
Arch.FEROCE Vincenzo

Firma e Timbro

TAVOLA UNICA

Committente :
Comune di Vimodrone (MI)